


ŁĄCZY 2 ARK. NR 1

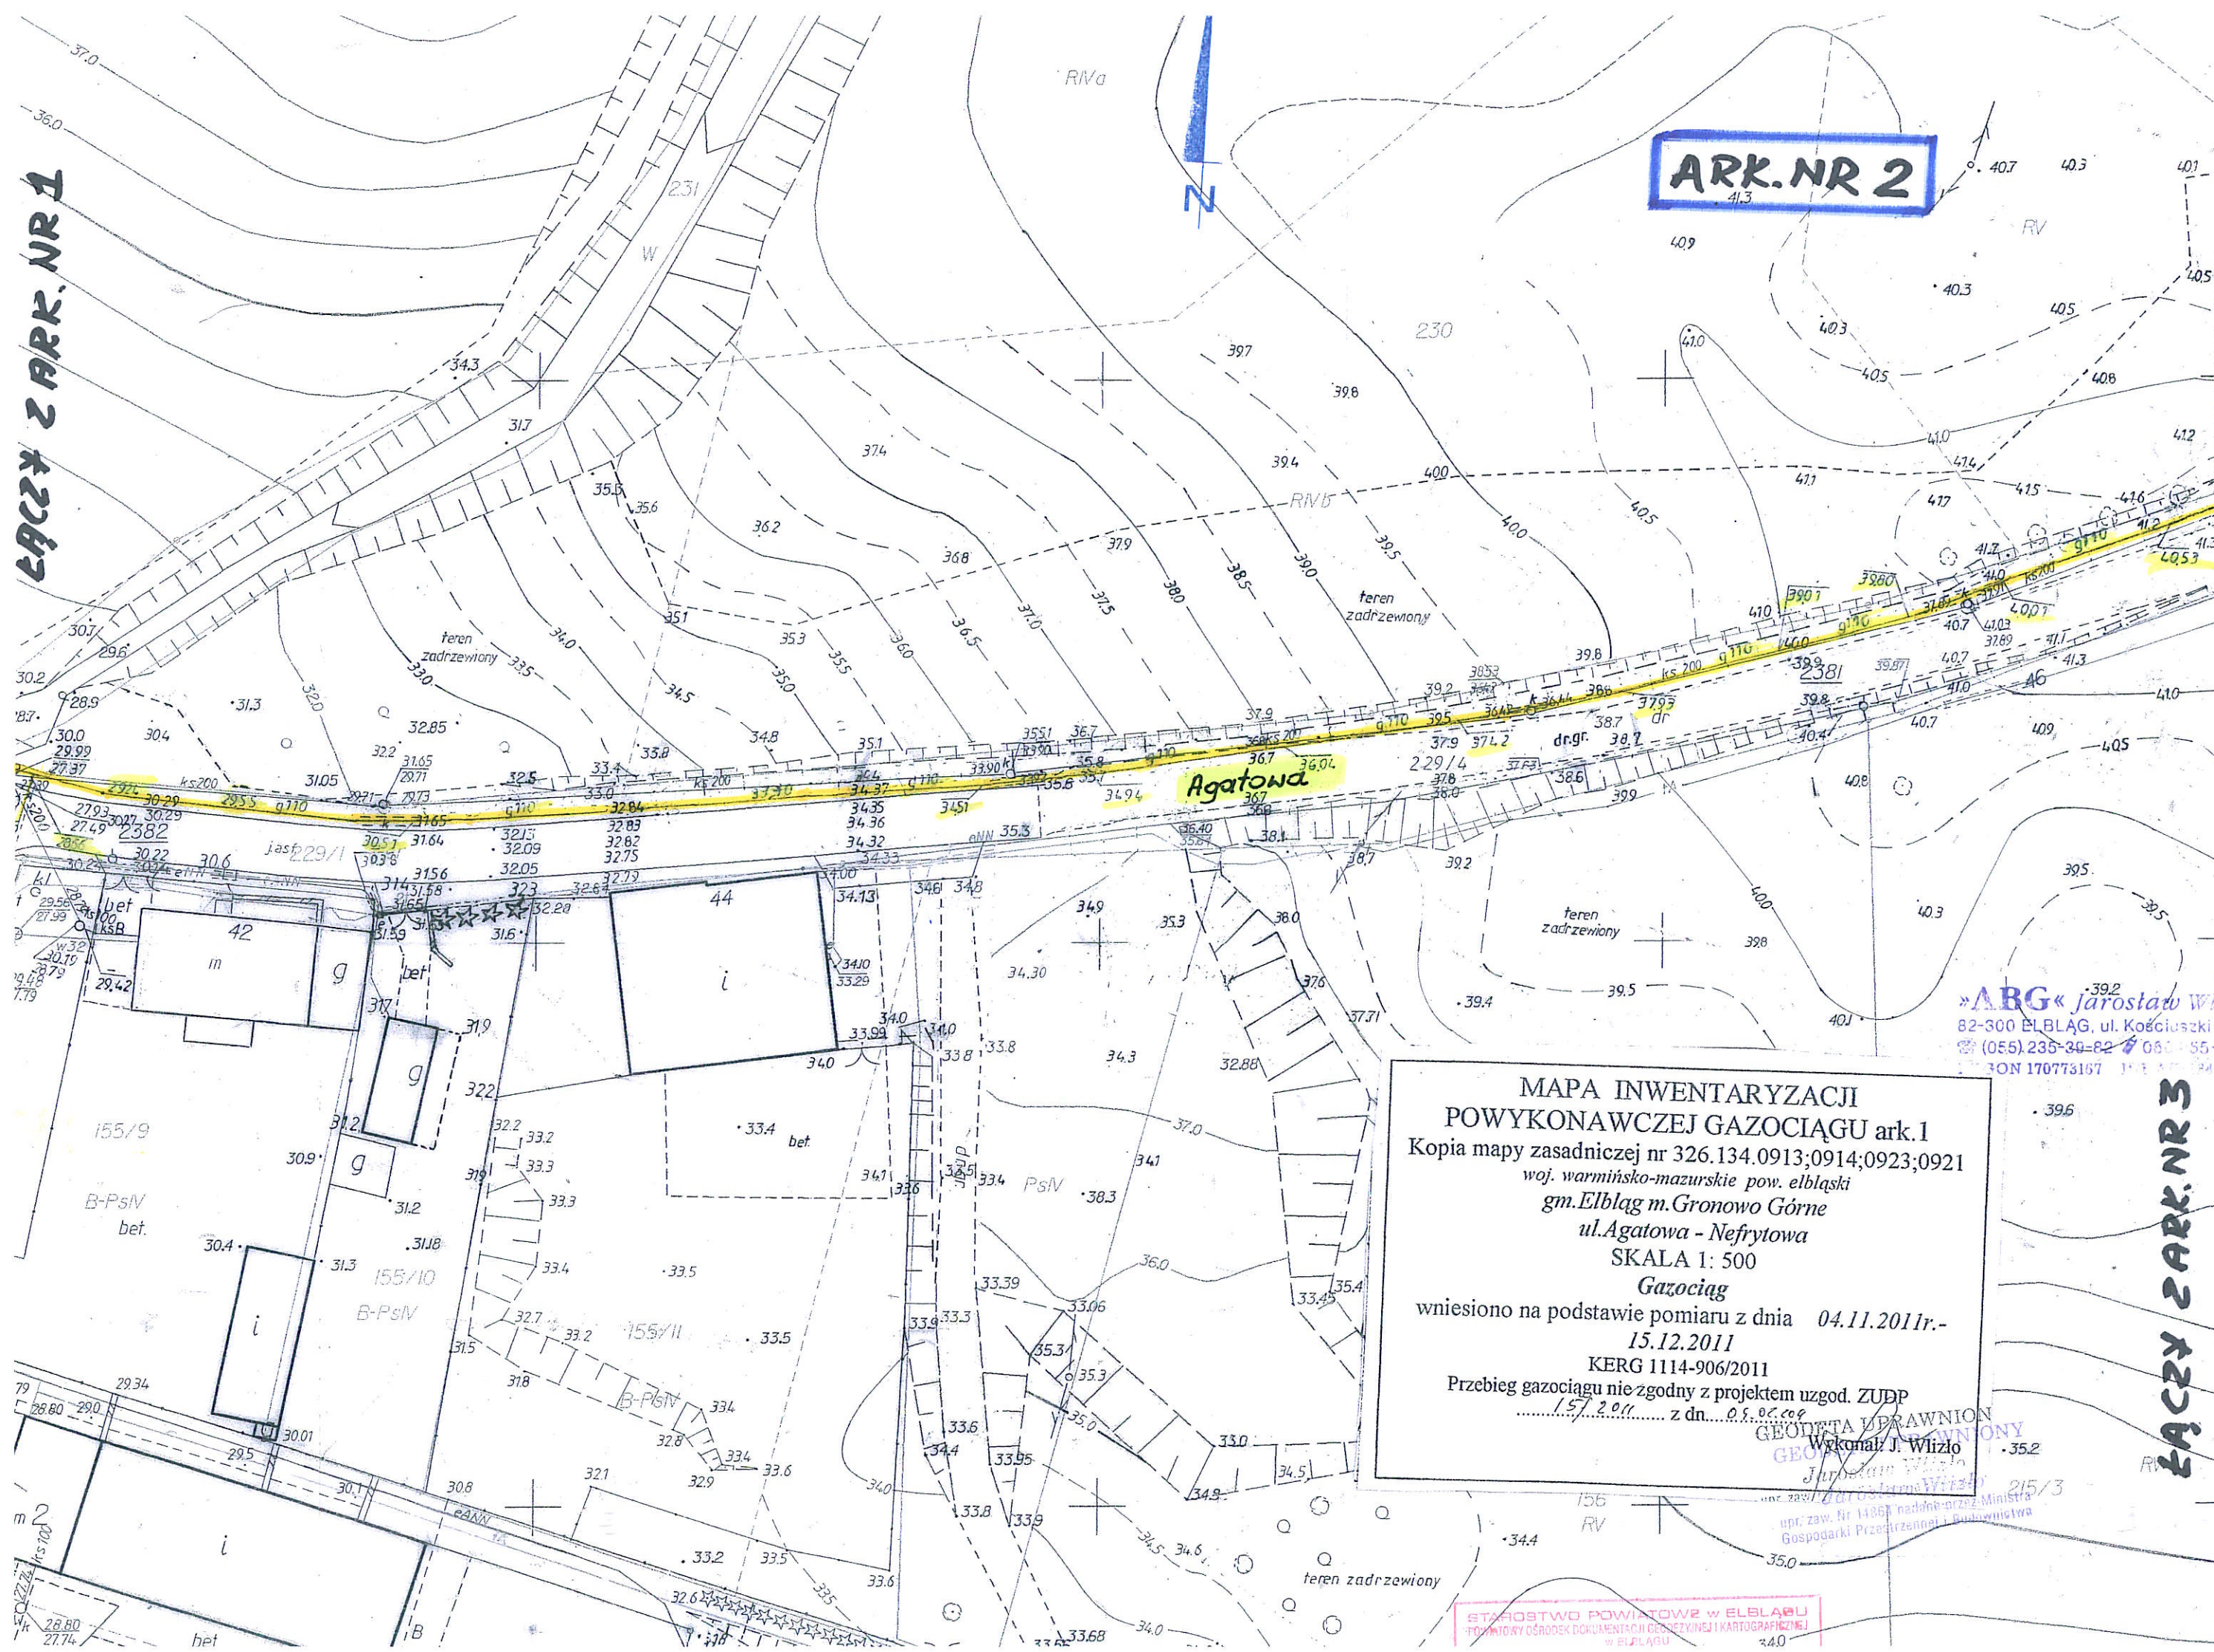

ARK. NR 2

Agatowa

»ARG« Jarosław Wlizio
82-300 ELBLĄG, ul. Kościuszki 66/10
☎ (055) 235-39-82 ☎ 060-55-00-18
FAX 170773167 1-3 170773167

MAPA INWENTARYZACJI
POWYKONAWCZEJ GAZOCIĄGU ark.1
Kopia mapy zasadniczej nr 326.134.0913;0914;0923;0921
woj. warmińsko-mazurskie pow. elbląski
gm. Elbląg m. Gronowo Górne
ul. Agatowa - Nefrytowa
SKALA 1: 500
Gazociąg
wniesiono na podstawie pomiaru z dnia 04.11.2011r.-
15.12.2011
KERG 1114-906/2011
Przebieg gazociągu nie zgodny z projektem uzgod. ZUDP
..... 15/2011 z dn. 05.06.2011

GEODETA UPRAWNIENY
Wykonawca: J. Wlizio
Jarosław Wlizio
ul. 28 W/1 20-034-01-01
upr. zaw. Nr 14861 nadane przez Ministra
Gospodarki Przemysłu i Budownictwa

STAROSTWO POWIATOWE w ELBLĄGU
POWIATOWY OŚRODEK DOKUMENTACJI GEODEZYJNEJ I KARTOGRAFICZNEJ
w ELBLĄGU

ŁĄCZY 2 ARK. NR 3

ŁĄCZY 2 ARK. NR 2